Bil 3

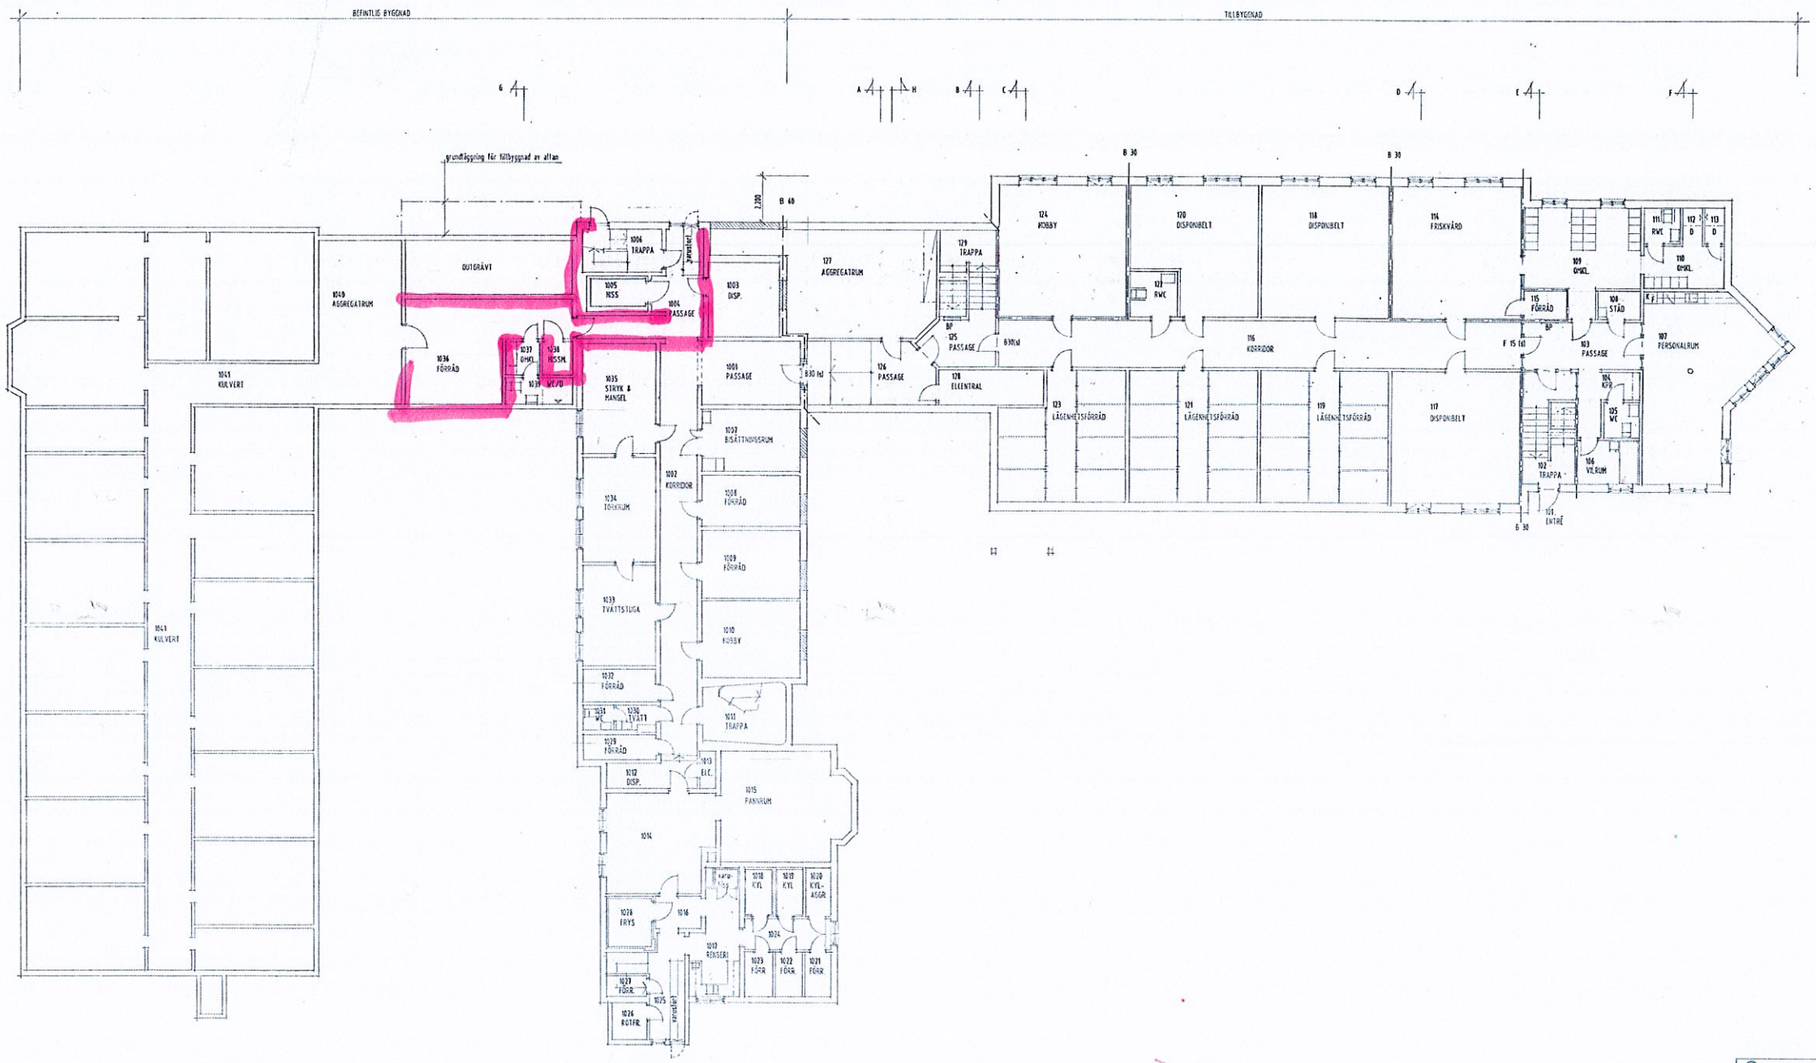

FÖRKLARINGAR

ÅTGÄRDER INOM BEFINTLIG BYGGNAD

BEF. BYGGNADSDEL SOM RIVS ALT. DEMONTERAS

NY BYGGNADSDEL

NY ÖPPNING I BEFINTLIG VÄGG

RELATIONSRITNING 95-04-24

REV	ANT	REVIDERINGEN AVSER	SIGN	DATUM

MÅNSSON & HANSSON AB
ARKITEKTER & INGENJÖRER
Magnitorsgränd 2
8135 ÖSTERSUND
Telefon 063-12 47 40
Längsgatan 56 A
84100 SOLLEFTEÅ
Telefon 0620-12562

BERGS KOMMUN RÅTANSBYN 8:55
OM- OCH TILLBYGGNAD AV ÖSTGÄRDE SERVICEHUS

UPPRÄTTAD	LEGENDAFFÄRD
A.M.	A.M.
DATUM	
94.05.19	

KÄLLARPLAN SKALA 1:100

UPPDRAG	RITNINGSNUMMER	REV
94.002	A 2	